ARYZACJA POWYKONAWCZA BUDYNKU HIGIENICZNO-SANITARNEGO, KOMPLEKSU SPORTOWEGO,
CI KABLOWEJ ZALICZNIKOWEJ eN Z OŚWIETLENIEM I ZBIORNIKA NA NIECZYSTOŚCI CIEKŁE
Powiat: miński Gmina: Latowicz, Obręb: Wielgolas,
Działka numer: 386/6, 391/1 Skala 1: 500 (mapa numeryczna)

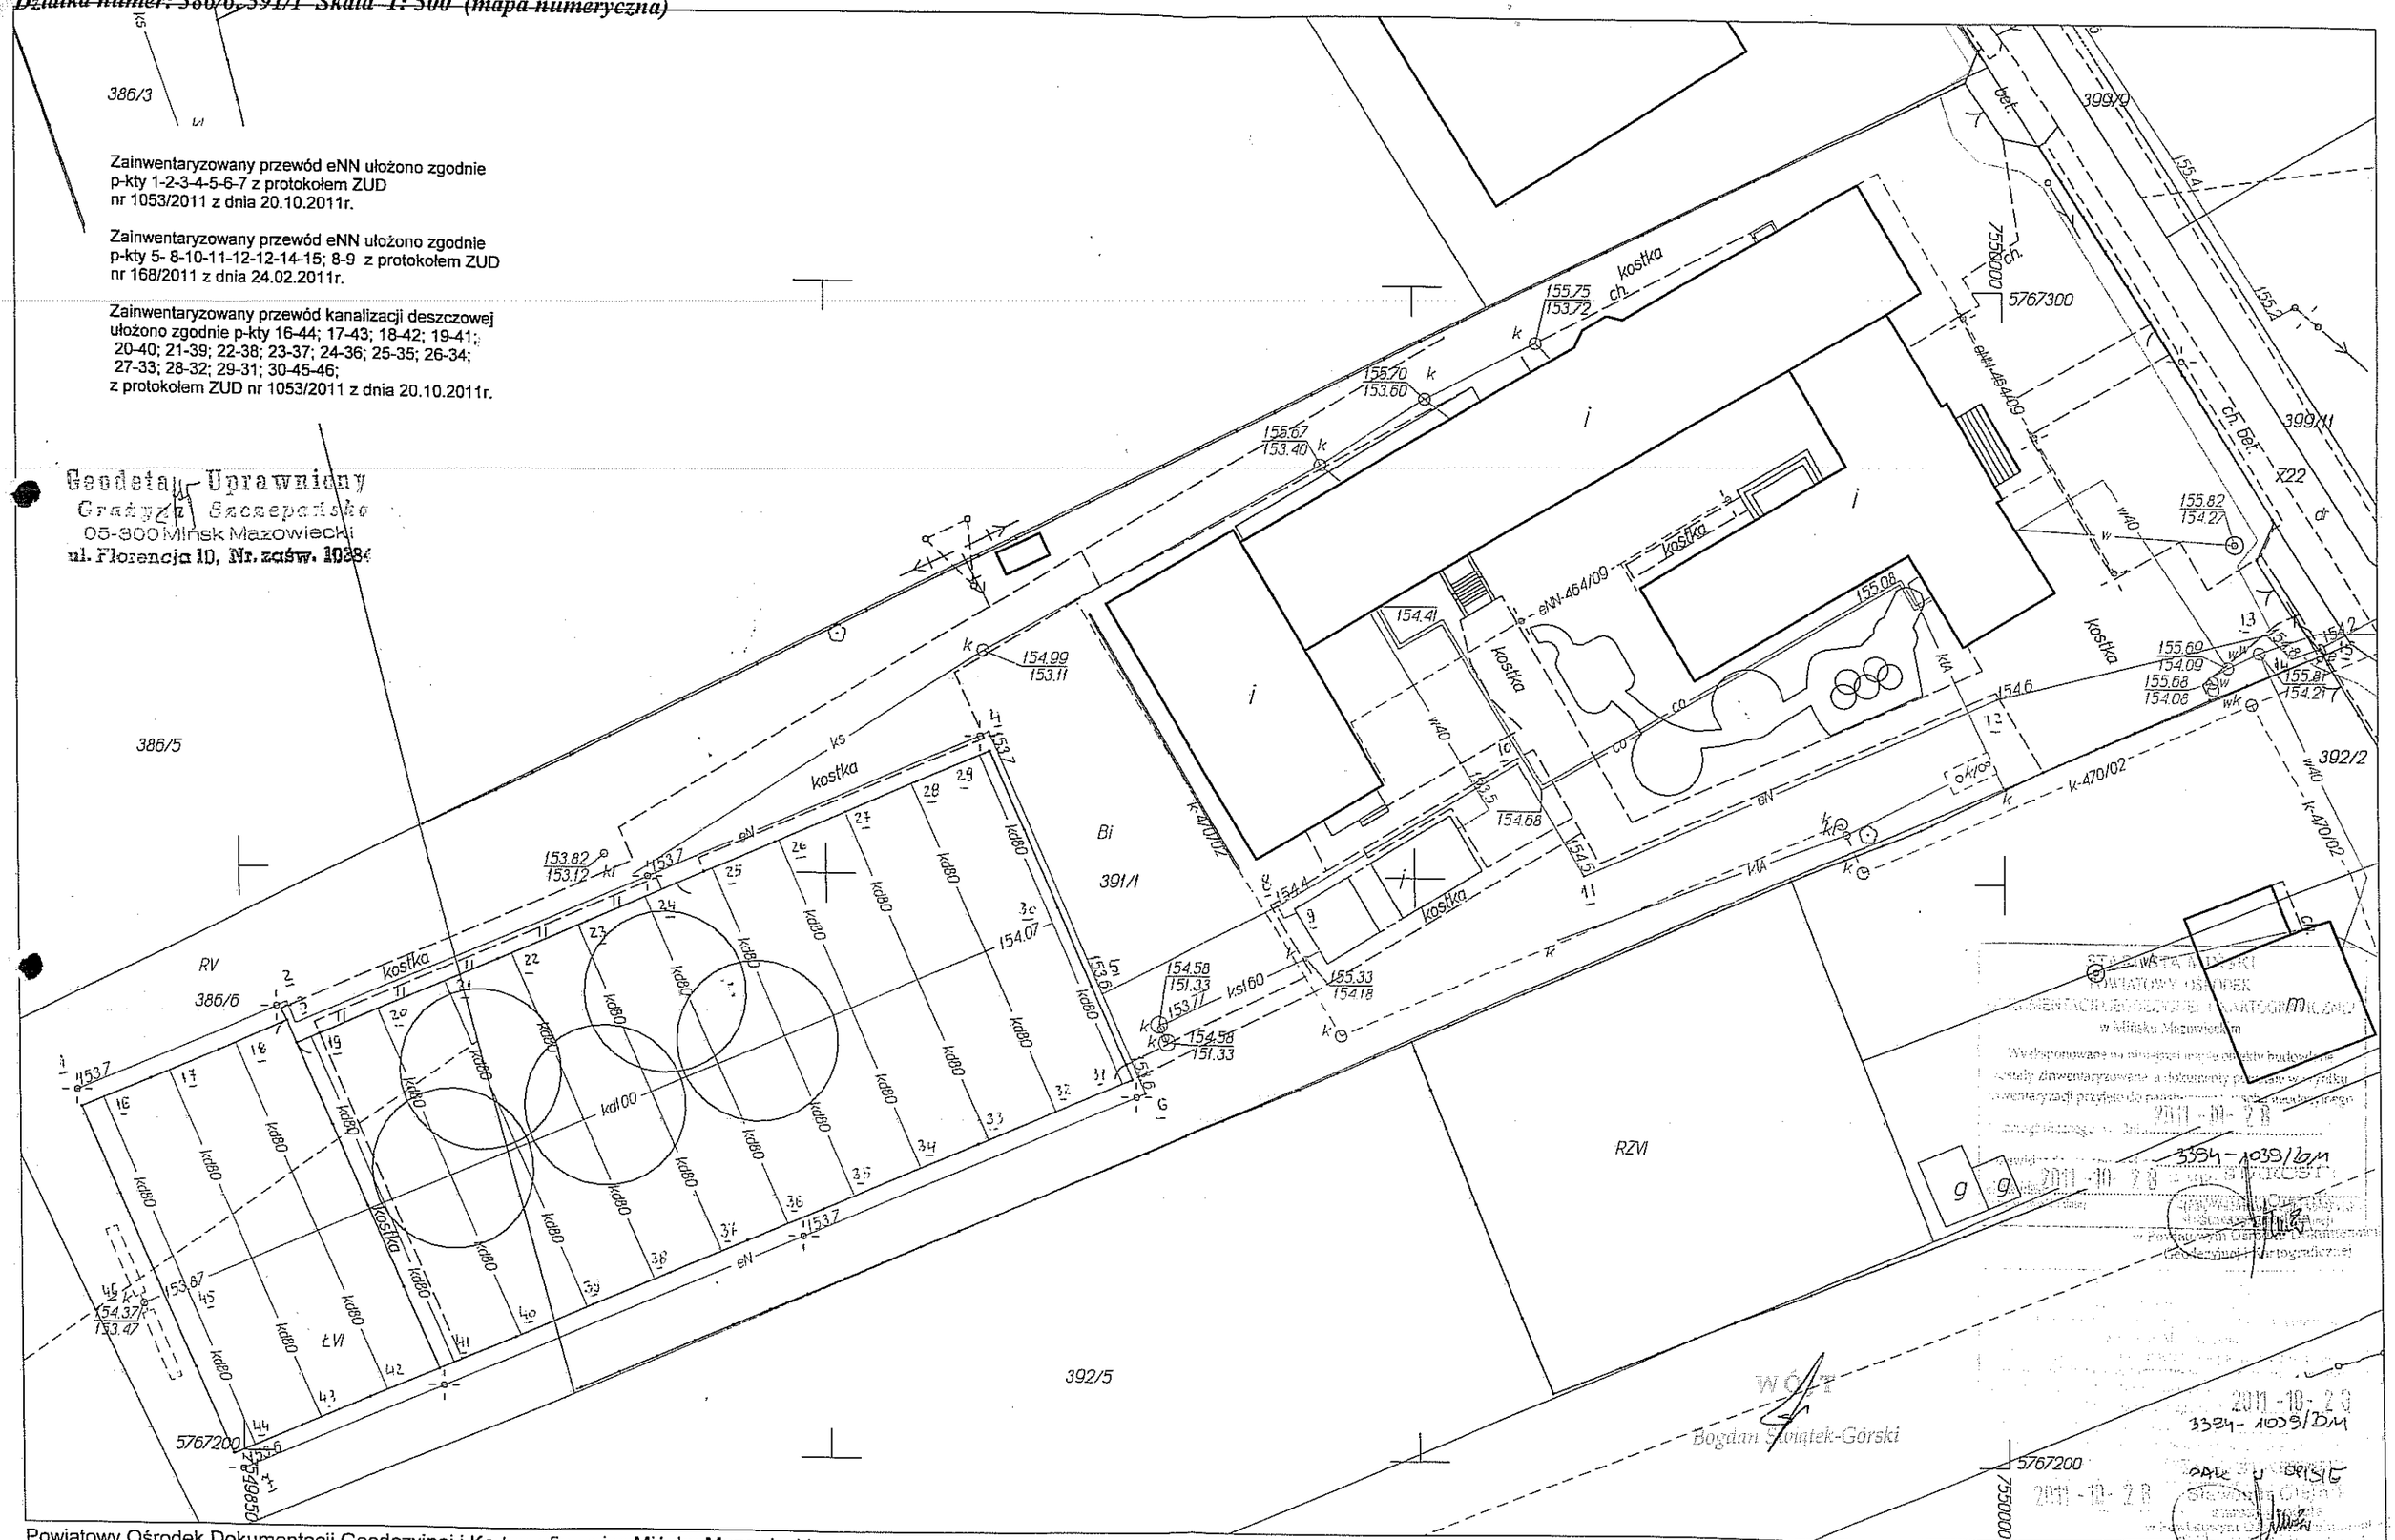

Powiatowy Ośrodek Dokumentacji Geodezyjnej i Kartograficznej w Mińsku Mazowieckim
Opracowano systemem GEO-MAP. Monika Sobiech